


给排水	电气
暖通	结构
会	签

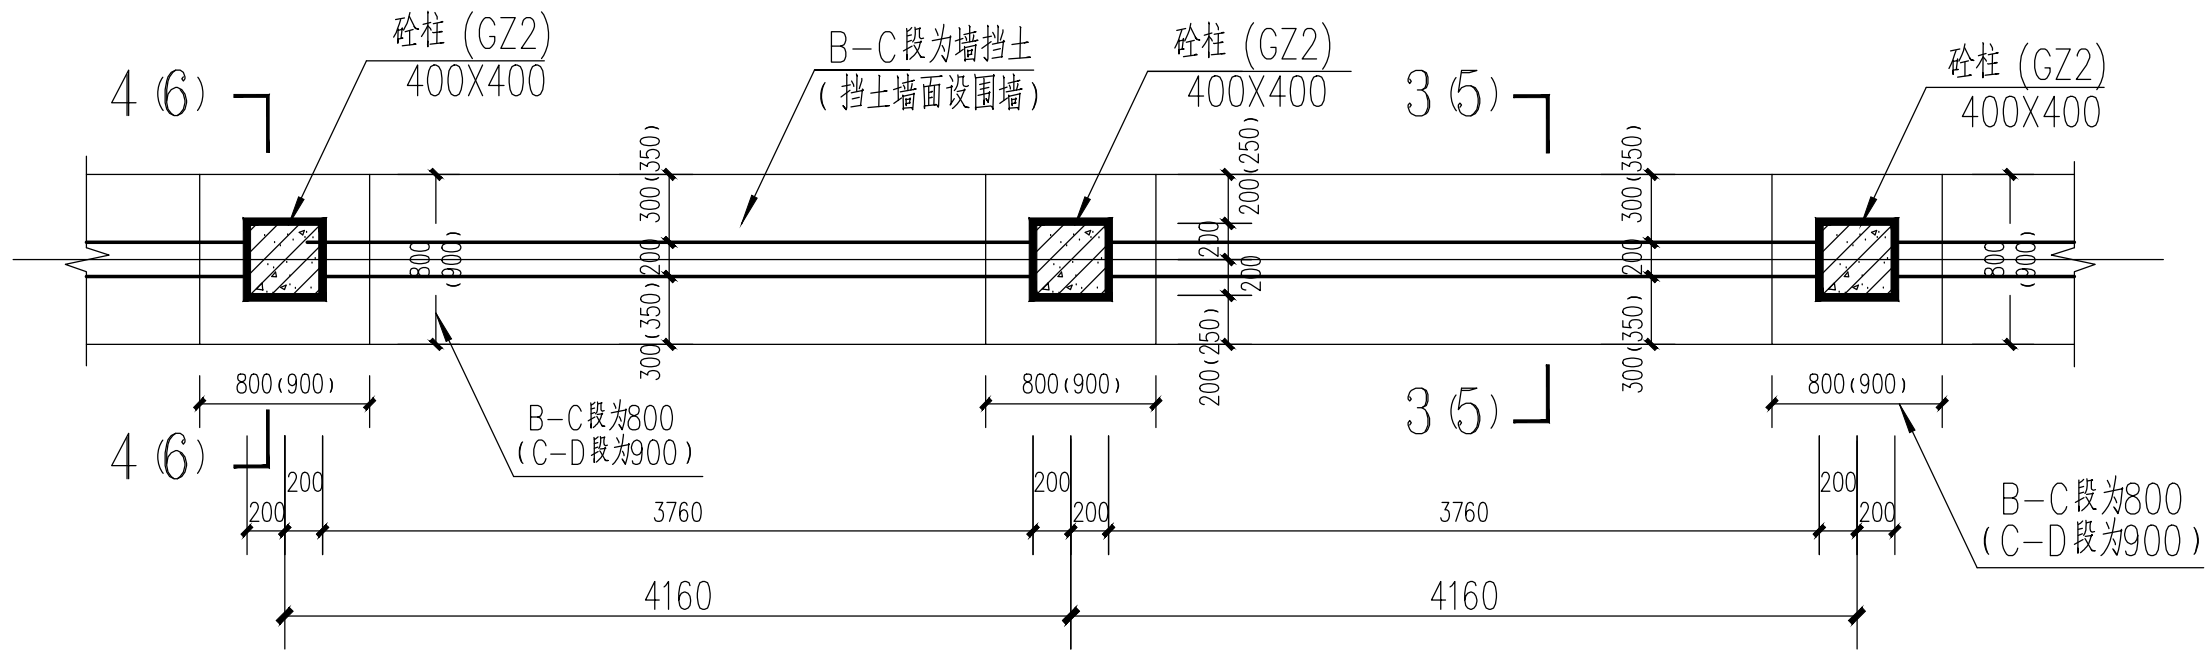


敞开式围墙基础平面图（变更图）1:50
(B-C段墙挡土、围墙，C-D段围墙)

敞开式围墙基础说明:


1. 本工程采用天然基础。
2. 本工程基础埋深暂定-1.2M,但基底应采用松木桩挤压加固夯实回填土处理方法，地基承载力暂按: FK=100KPA 计。
3. 基础地耐力须相关单位人员共同确认后方可进行基础施工，发现基础地质异常时，应通知设计人员变更基础设计。
4. 未详之处均按现行施工规范进行施工。

东向B-C段挡土墙说明:


- 1、B-C段挡土墙平面布置详总平面图，B-C段挡土墙长度约:68.46米。
- 2、挡土墙基础暂定置于粘土层上，但基底应采用松木桩挤压加固夯实回填土处理方法，地基承载力暂按: FK=100KPA 计，地基承载力需钻探单位及相关人员确认后方可施工，遇基础不符合要求时另行处理。
- 3、挡土墙砂浆水灰比应符合要求，填缝必须紧密，灰浆应填满饱满，待砂浆强度达到70%以上时，方可回填墙后填料。
- 4、挡土墙沉降缝或伸缩缝应每隔10~20M设一道（现场施工人员确定），缝宽为30MM。
- 5、挡土墙墙身中应设 $\phi 75$ PVC管或50X1000MM的泄水孔，孔的间距按水平方向梅花点状间隔2~3M设置，最下一排泄水孔应高出地面300MM。
- 6、未详之处请按国家现行施工规范施工。
- 7、挡土墙实际工程量以竣工签证资料（竣工图）为准。

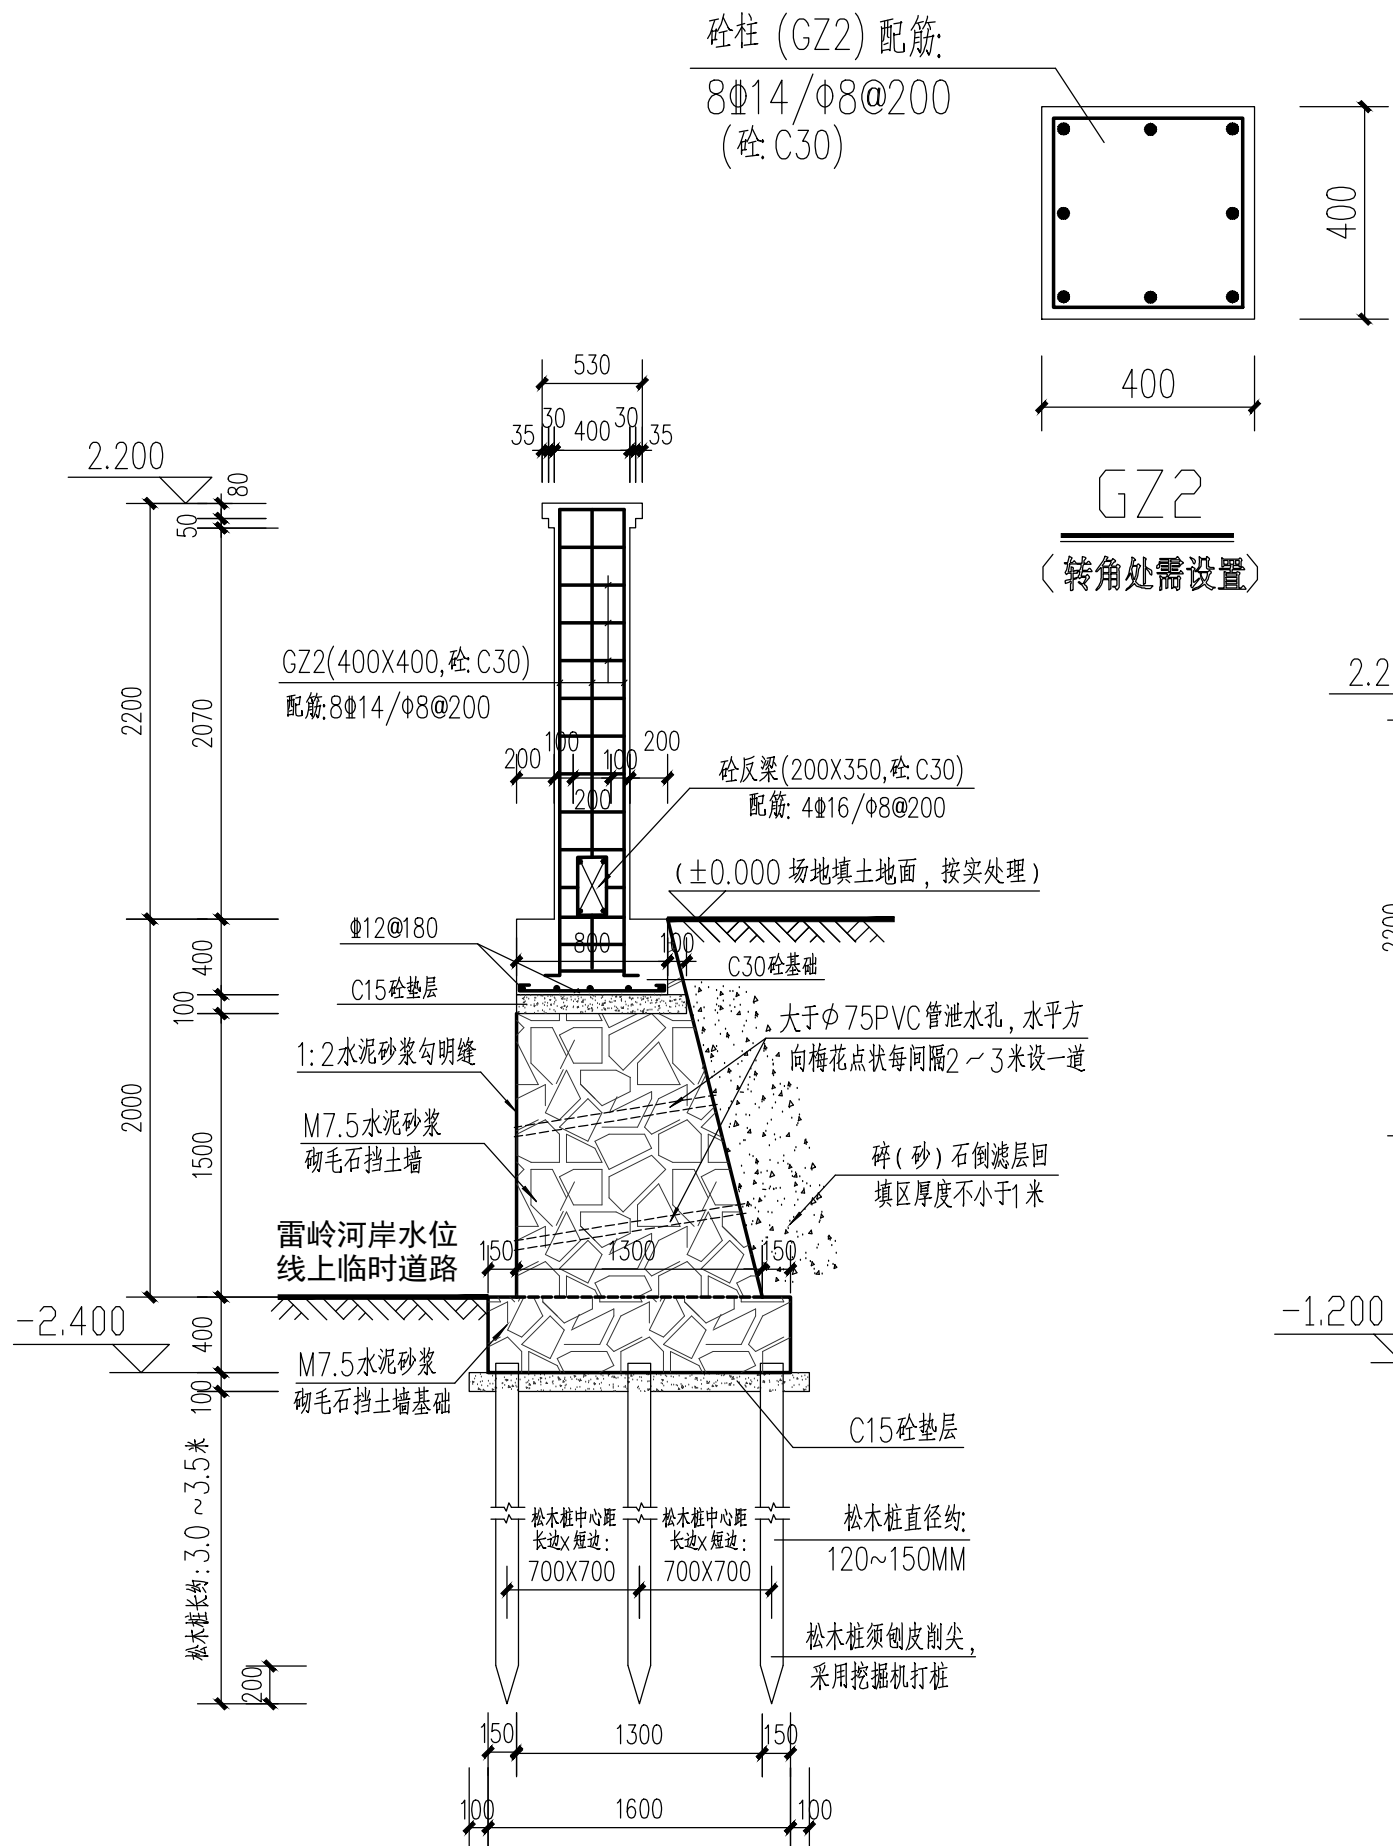


6-6 剖面图（变更图）1:50
(B-C段挡土墙、围墙)

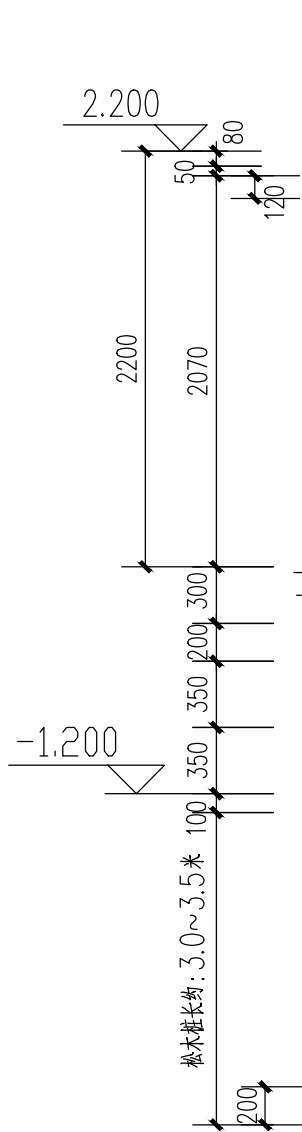

3-3 剖面图（变更图）1:50
(C-D段围墙)

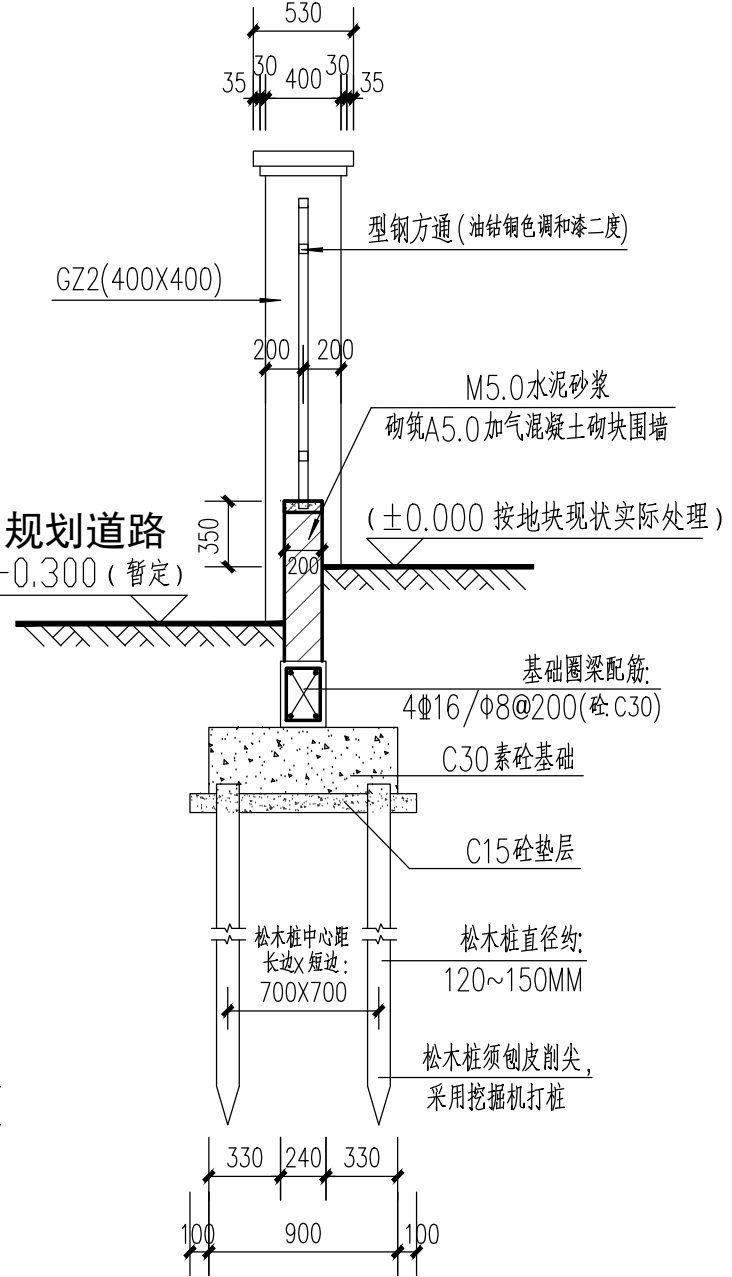

4-4 剖面图（变更图）1:50
(C-D段围墙)

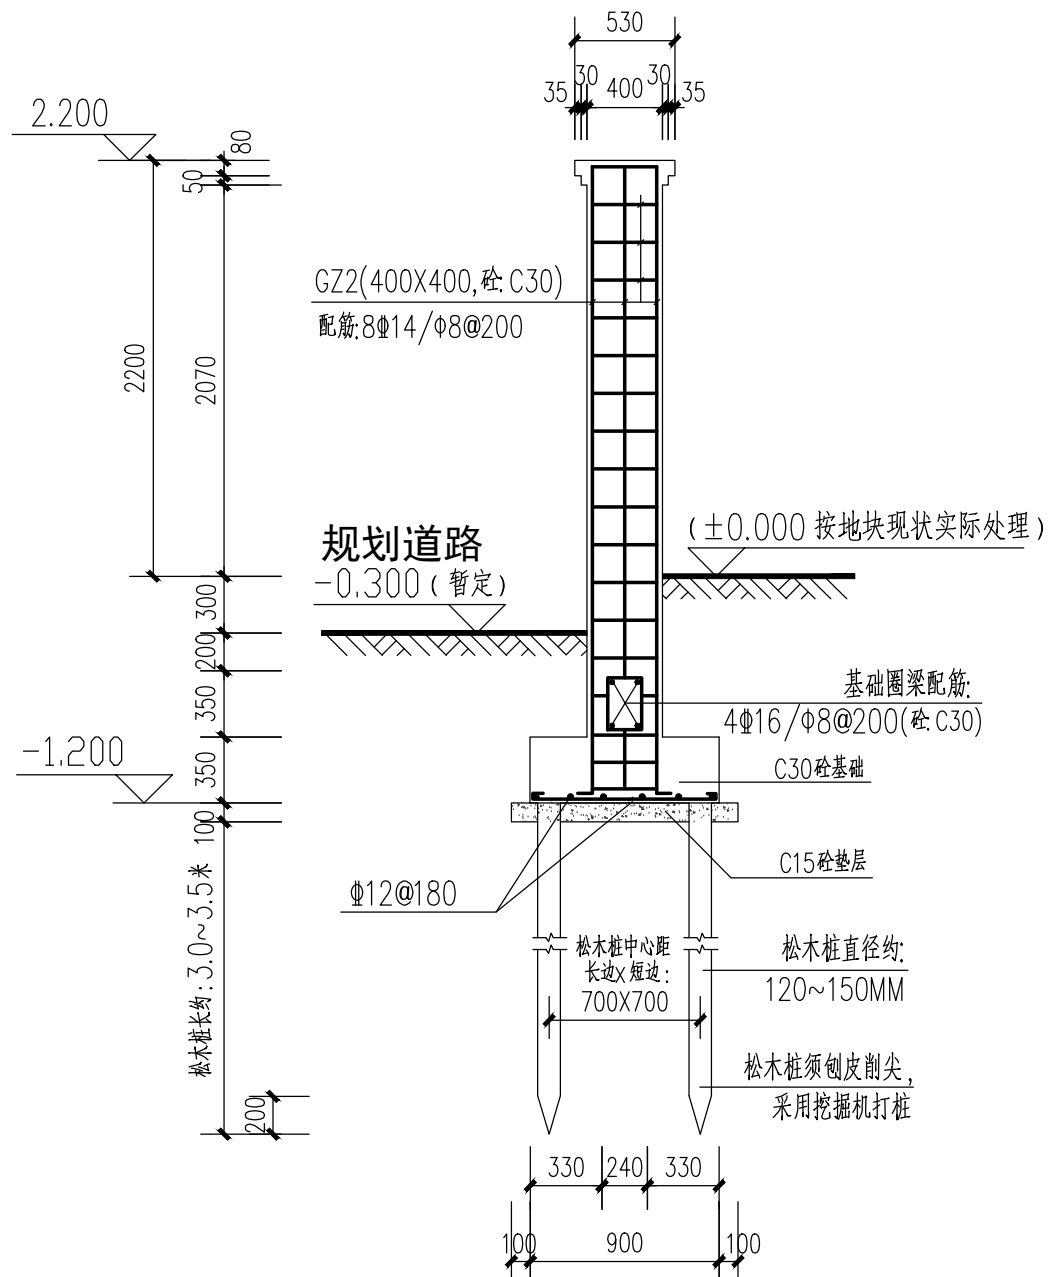

注册章（建筑、结构）		
防火设计自审小组专用章		
工程设计出图专用章		
说明 DESCRIPTIONS		
审定 APPROVED BY	陈泽鸿	
审核 EXAMINED BY	薛琨邻	
项目负责 CAPTAIN	薛琨邻	
专业负责 CHIEF ENGL	李文星	
校对 CHECKED BY	李文星	
设计 DESIGNED BY	陈教洪	
制图 DRAWN BY	陈教洪	
建设单位: CLIENT 国家海洋局汕尾海洋环境监测中心站		
工程名称: PROJECT 惠来海洋环境监测站惠城地块围墙工程		
图名: TITLE 敞开式围墙基础平面图（变更图） 3-3剖面图，4-4剖面图，6-6剖面图（变更图）		
设计号 DESIGN No.		专业 DISCIPLINE 建筑专业
版次 EDITION No.	第一版	日期 DATE 2017.04
设计阶段 JOB STAGE	施工图	图号 DRAWING No. JS-06
 深圳市物业国际建筑设计有限公司 SHENZHEN PROPERTY INTERNATIONAL WUYE CONSTRUCTION DESIGN CO. LTD		
地址: 深圳市福田区农林路鹏城大厦A座20F 电话: 82830999 邮编: 518040 传真: 83022849 电子信箱: szwuye@126.com		
国家甲级工程设计证书编号: A144004229		